



凡 例

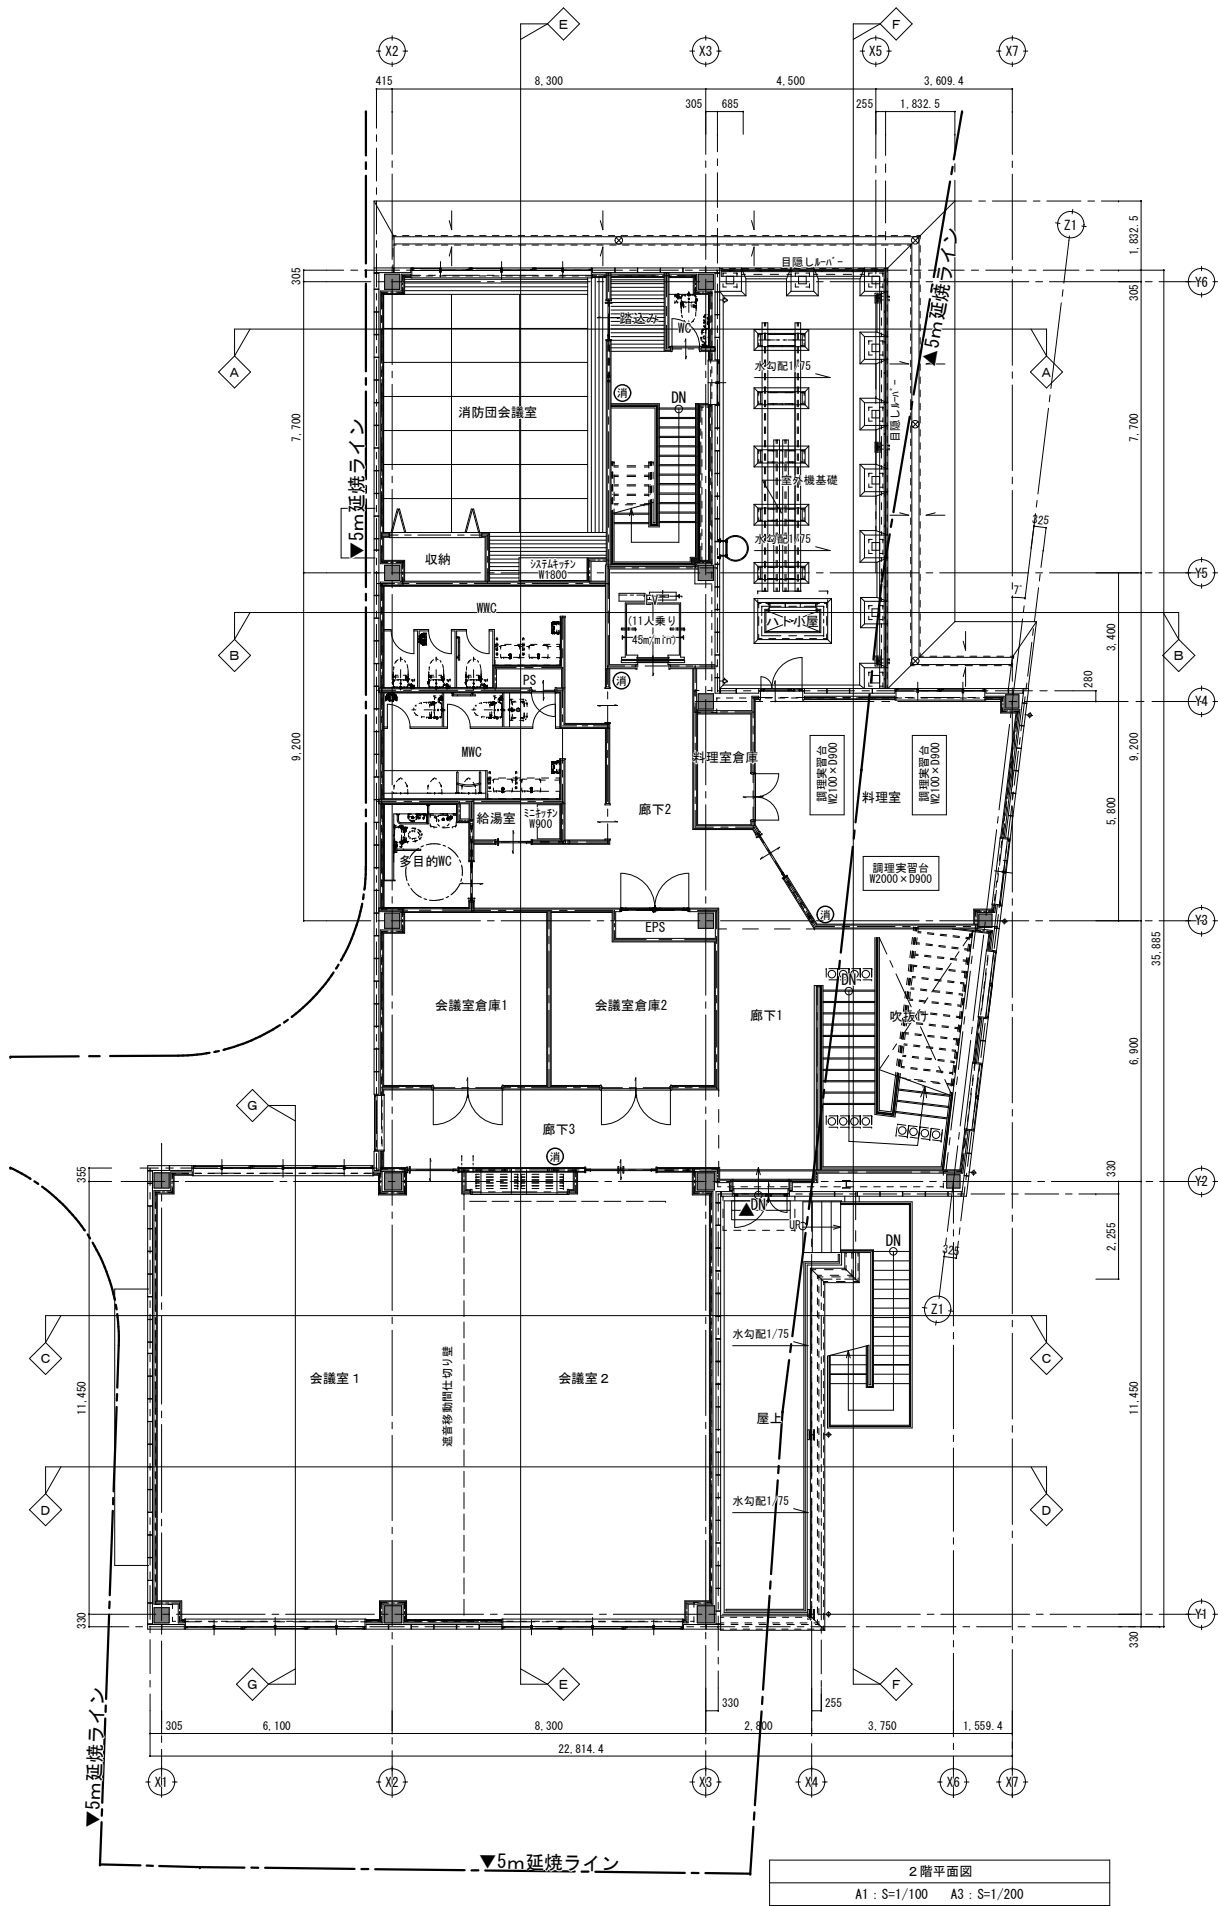

2階平面図
A1 : S=1/100 A3 : S=1/200

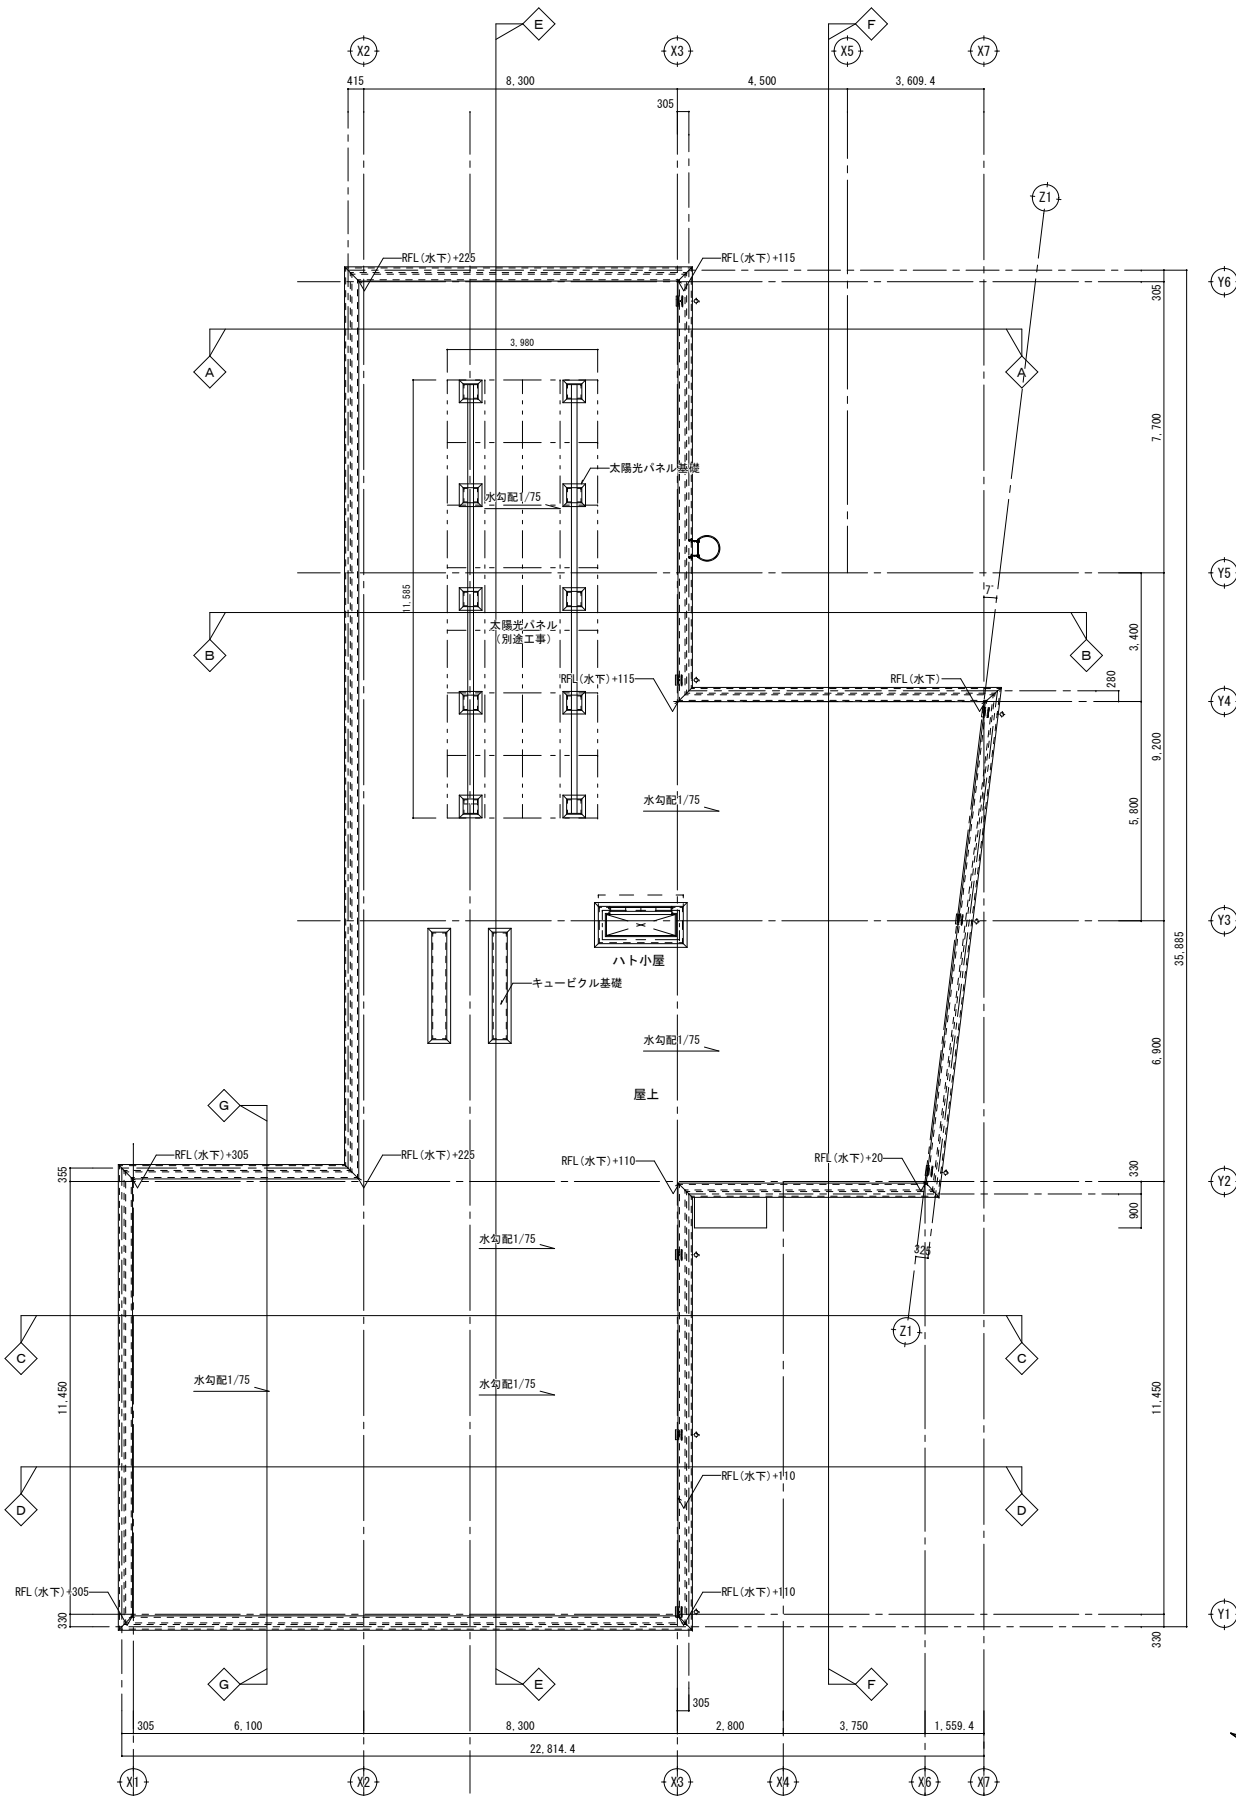

R階平面図
A1 : S=1/100 A3 : S=1/200

竣工図

記 事	工事名称			図面名称		
	(仮称)上之郷地区コミュニティセンター新築工事			2・R階平面図		
	株式会社 緑企画設計 一級建築士(大臣) 第305612号 北田 久晴			縮尺 A1 : 1/100 A3 : 1/200	設計年月 平成30年 9月	図面番号 A-009
	施工者 : マツダシティーズ・アビス特定建設工事共同企業体			現場代理人 : 三谷 明嗣		